
 


SCHEMAT TECHNOLOGICZNY

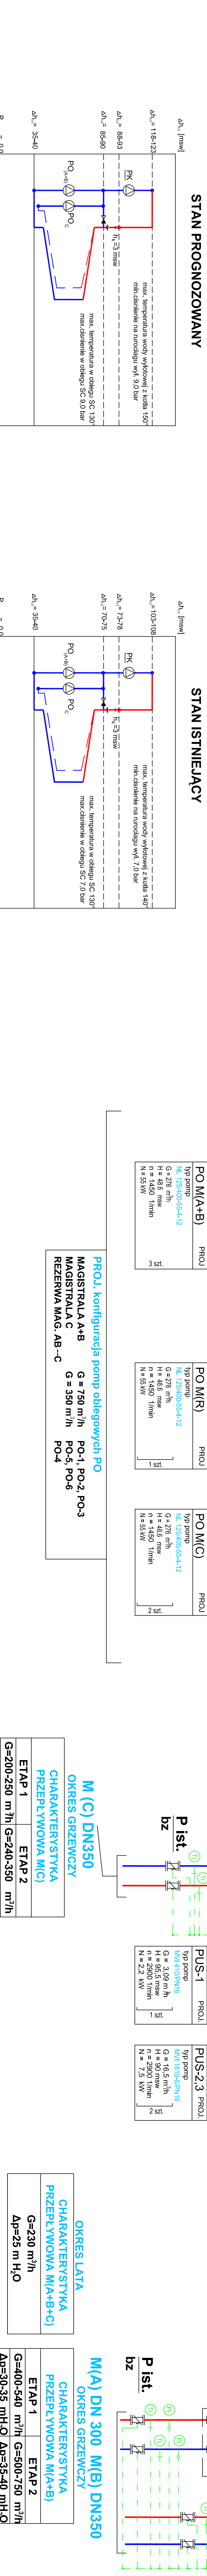

**DOKUMENTACJA POWYKONAWCZĄ
OPRACOWAŁ:
MICROTECH INTERNATIONAL S. A.
ul. WOŁOWSKA 4-20
51-116 WROCŁAW
DATA: 29.07.2011**

[illegible]